



BIM 360/WUSM NRBWUSM\_RB\_SPOOLING MASTER.rvt  
11/1/2021 10:52:17 AM

CUT AND PACKAGE ONLY  
DO NOT ASSEMBLE

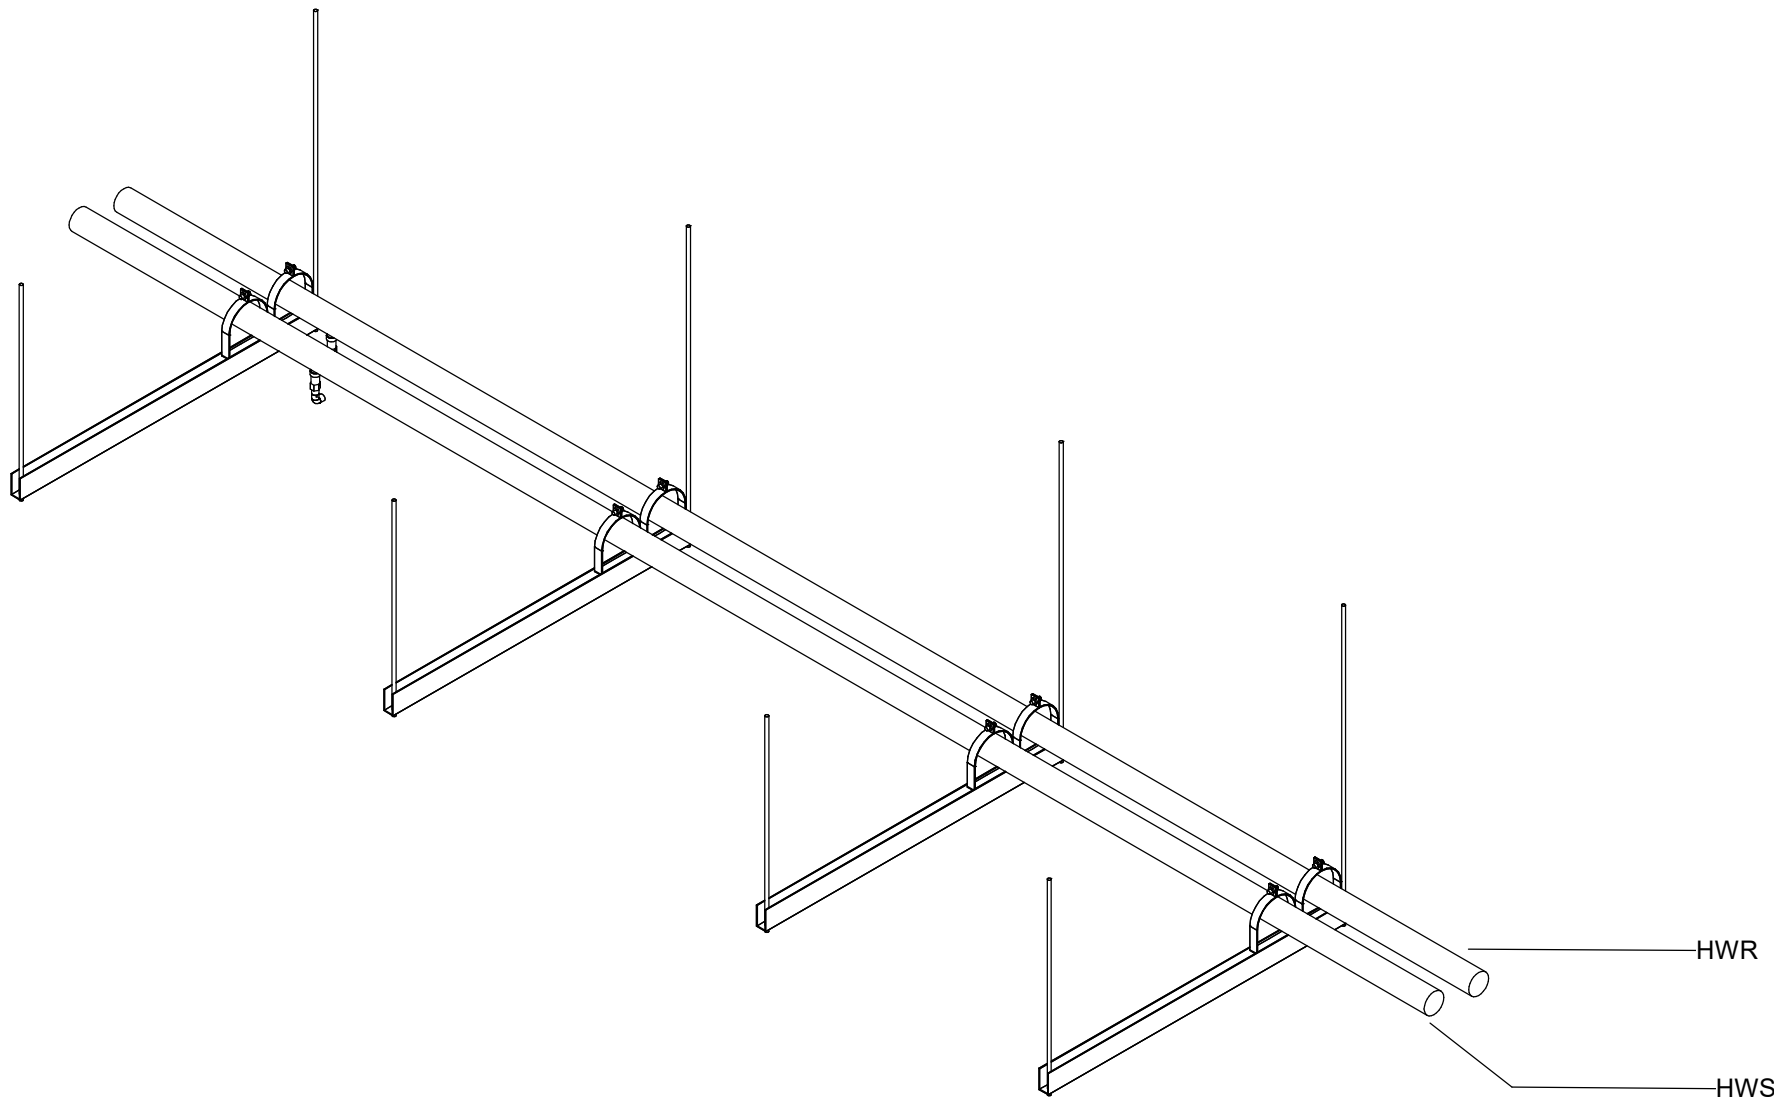

1 AS-L06-056 - ISOMETRIC  
SCALE:

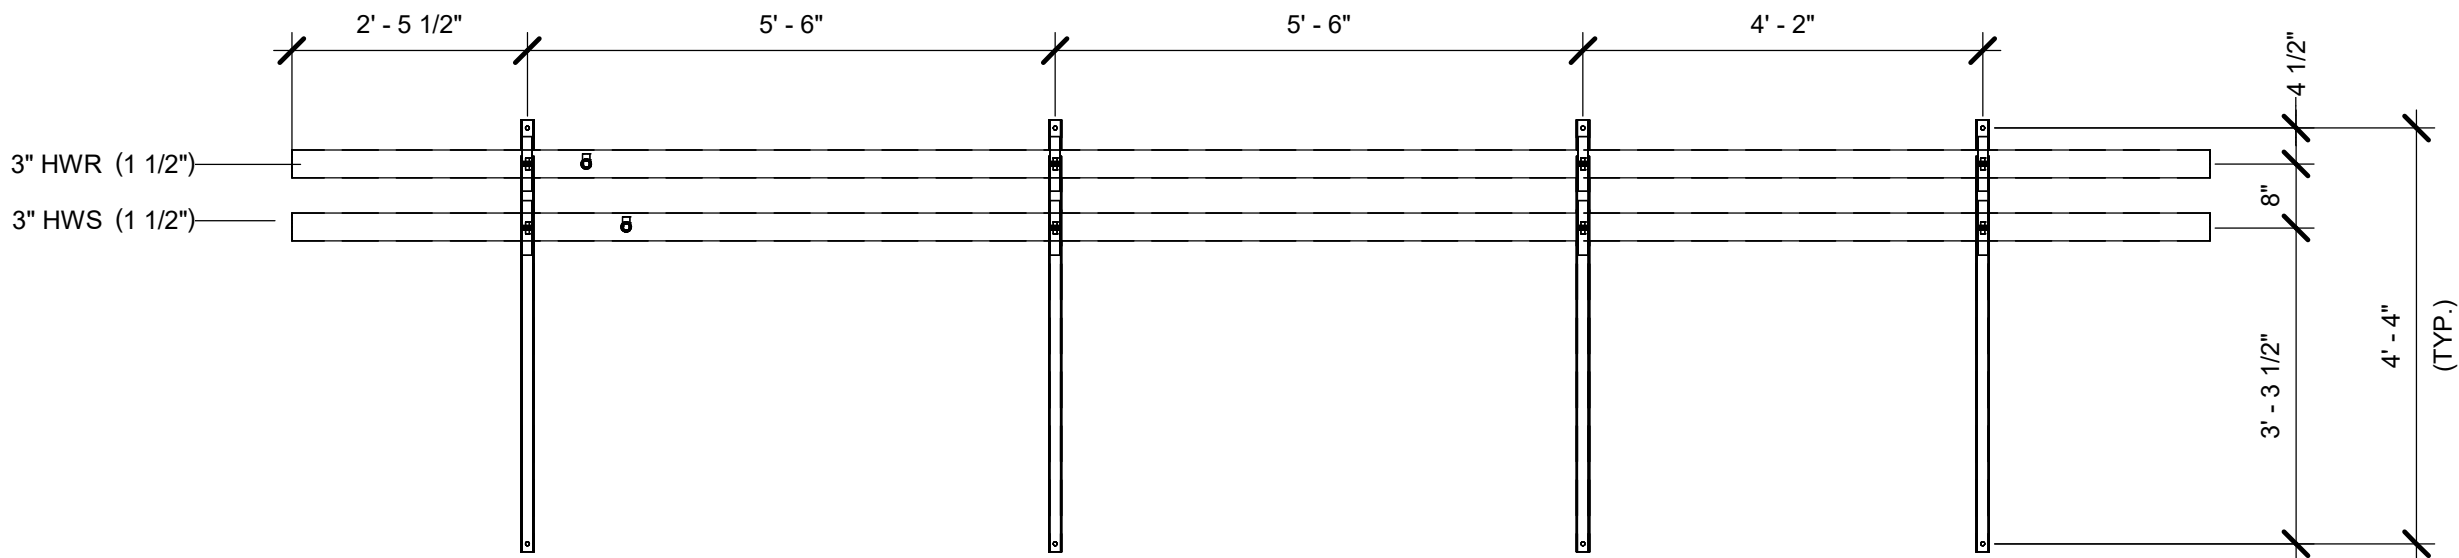

2 AS-L06-056  
SCALE: 1/2" = 1'-0"

A1	A3	B1	B3
A2	A4	B2	B4




1233 N. Price Rd.  
St. Louis, Mo 63132-2303  
314-997-6600 phone


JOB: WASH U NRB  
TICKET: AS-L06-056  
Drawn By: Author  
DATE: 10/08/21  
DATE REQ:

BIM 360://WUSM NRB/WUSM RB HPF.rvt  
10/29/2021 2:35:33 PM


Mark	Qty	Size	Description	Length	Strut Width	Rob 1	Rob 2	Insulation
01	8	6"	<del>B-Line B2000 ZN-Clk 40 Pipe Clamp</del>					
02	4	50"	B-Line 1-5/8 GRN 12GA Bk/Bk 2in Slotted Unistrut		4' - 6"	2' - 8 5/8"	4' - 0 5/8"	
01	8	6 5/8"	B-LINE #2020					

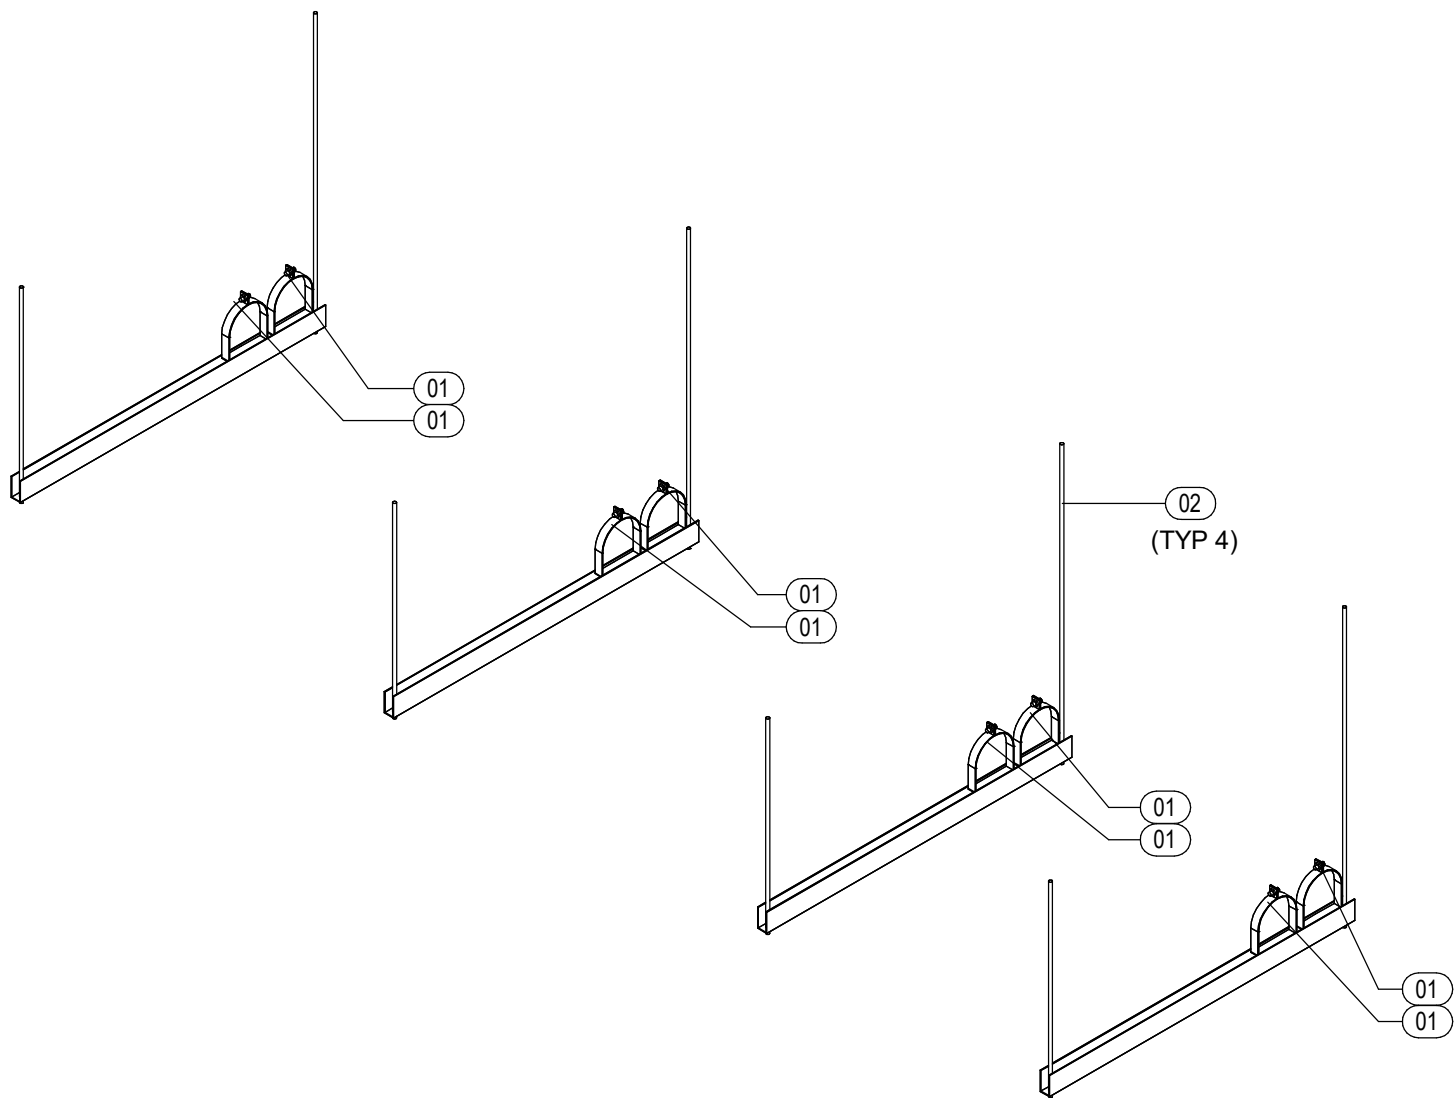

1 ISOMETRIC  
SCALE:

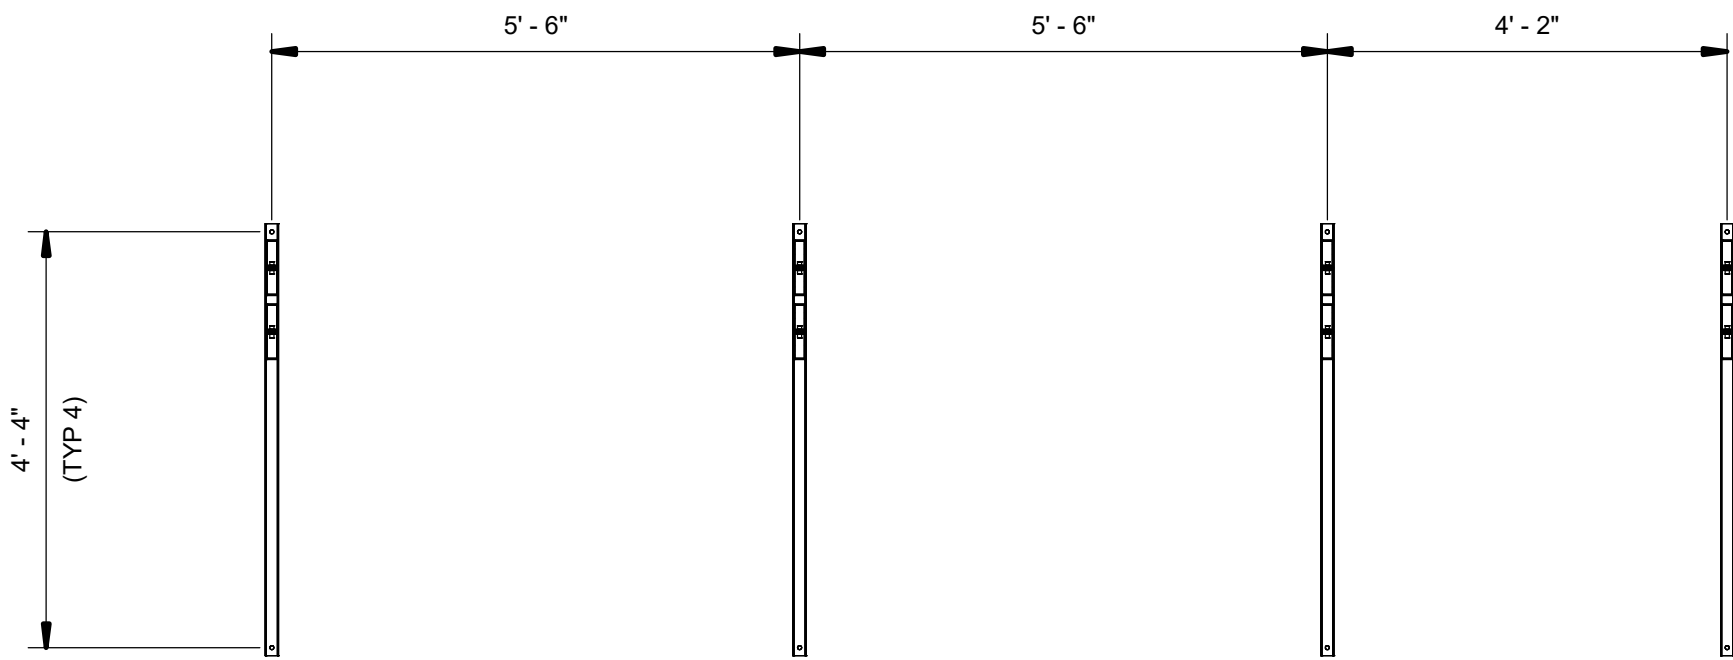


2 TOP VIEW  
SCALE: 1/2" = 1'-0"

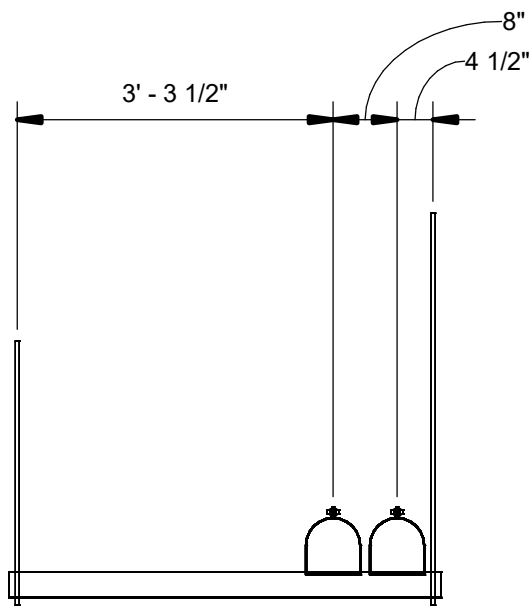

3 RIGHT ELEVATION  
SCALE: 1/2" = 1'-0"

A1	A3	B1	B3
A2	A4	B2	B4


JOB:	WASH U NRB
TICKET:	HPHGR-L06-056
Drawn By: Author	
DATE: 10/11/21	DATE REQ:

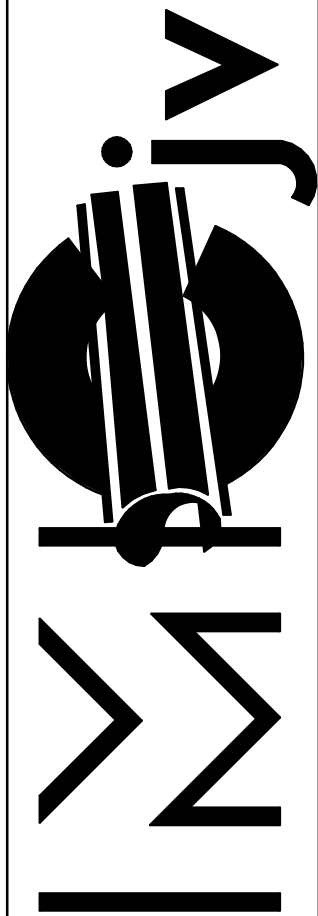

1233 N. Price Rd.  
St. Louis, Mo 63132-2303  
314-997-6600 phone


BIM 360://WUSM NRBWUSM\_RB\_HPF.rvt  
11/1/2021 10:49:00 AM

Mark	Qty	Size	Description	Length	Strut Width	Rob 1	Rob 2	Insulation
01	1	3/4"	Victaulic No.647 TT Dielectric Transition Fitting	0'-3"				1"
02	1	3"	Chicago Area Sch 40 SA-53B CS ERW Pipe PE	19'-11 7/8"				1 1/2"
<del>03</del>	<del>1</del>	<del>3/4"</del>	<del>Genie Type K Hard Copper Pipe</del>	<del>0'-1 1/2"</del>				1"
<del>04</del>	<del>1</del>	<del>3/4"</del>	<del>Nibco Wlot 687-98 Deg Ell 3x3</del>					1"
<del>05</del>	<del>1</del>	<del>3/4"</del>	<del>Nibco Wlot 688 Adapter 3x3</del>					1"
06	1	3"x3/4"	Anvil 3000# FS Thread-O-Let					1"

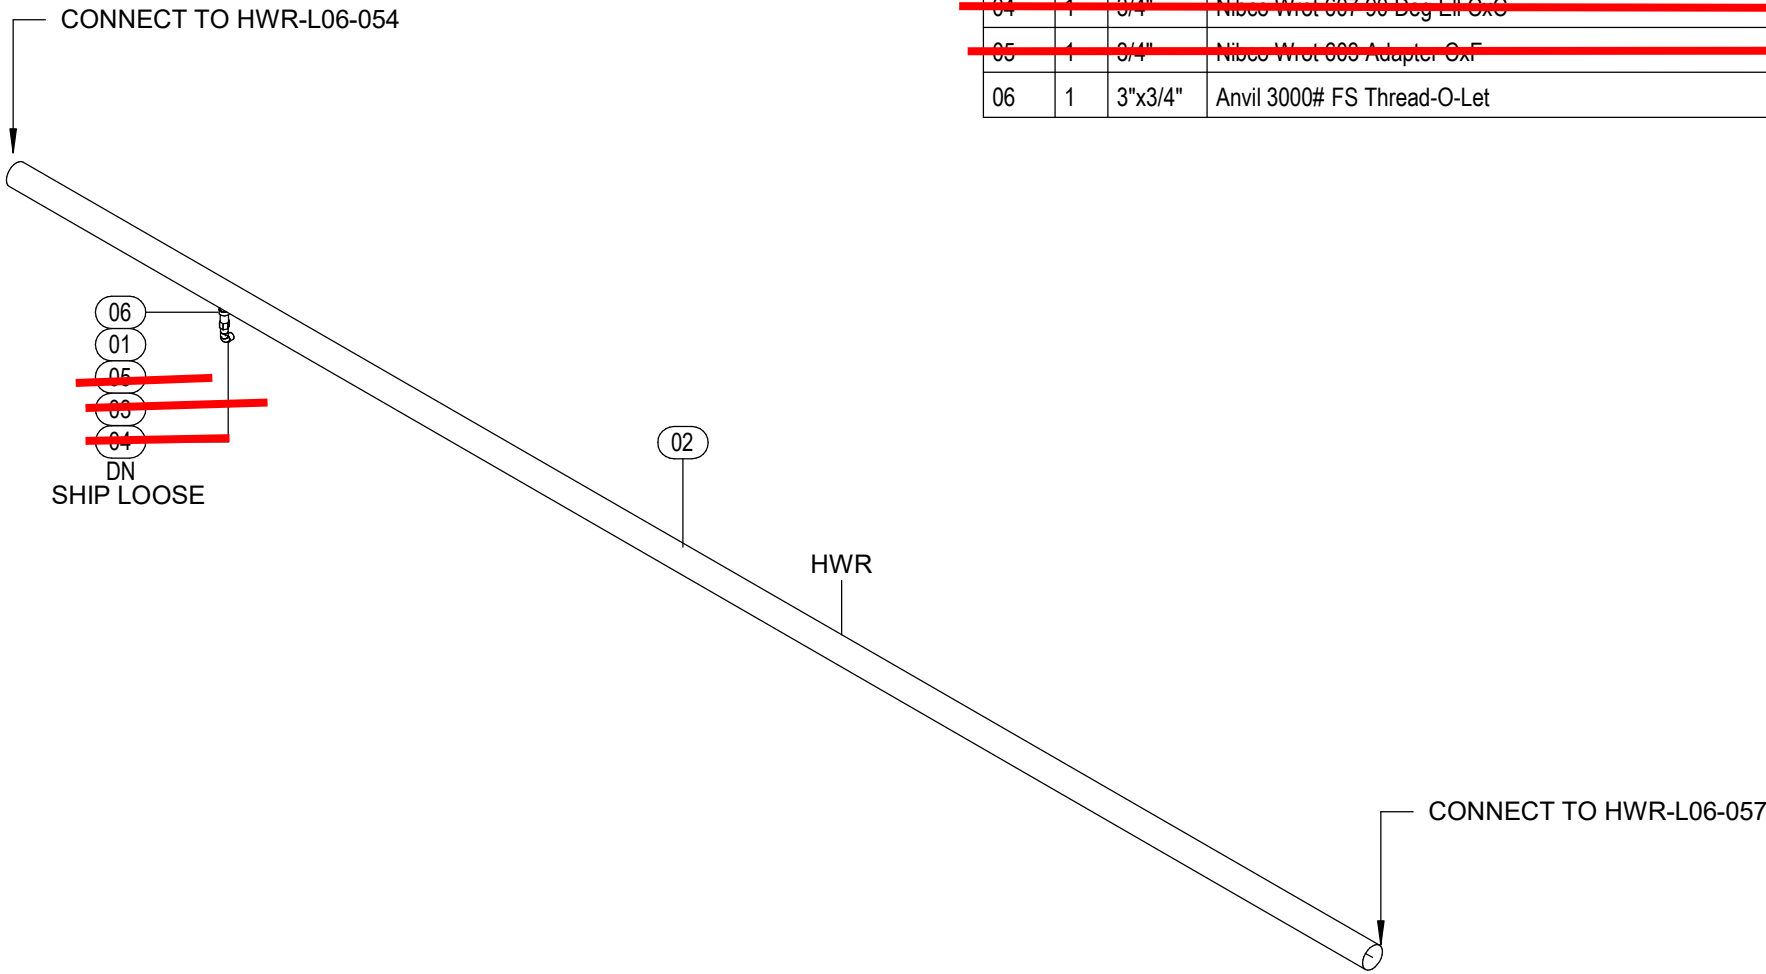

1 ISOMETRIC

SCALE:

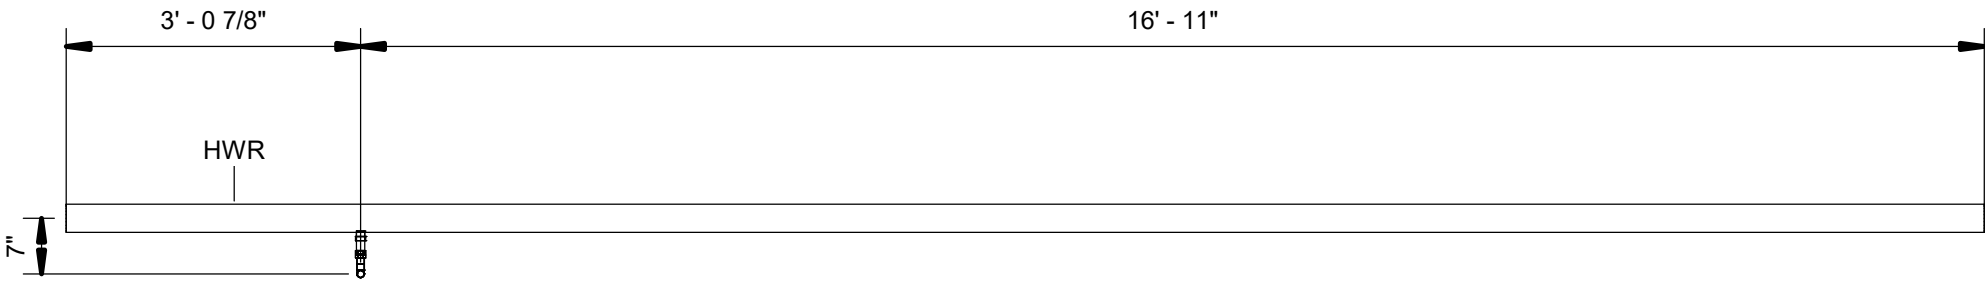


2 FRONT VIEW

SCALE: 1/2" = 1'-0"

A1	A3	B1	B3
A2	A4	B2	B4


JOB:	WASH U NRB
TICKET:	HWR-L06-056
Drawn By: Author	
DATE: 10/28/21	DATE REQ:

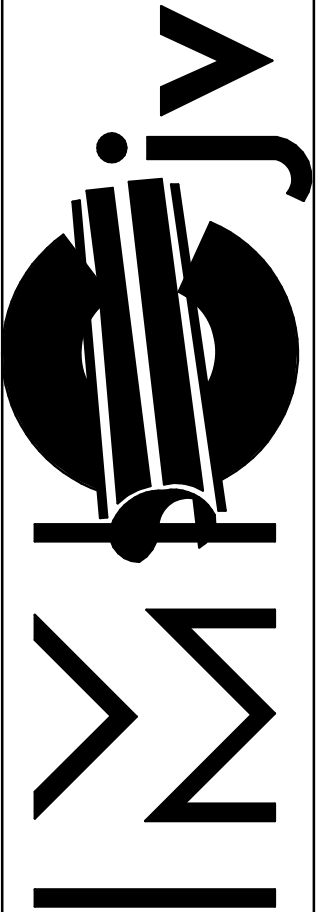


1233 N. Price Rd.  
St. Louis, Mo 63132-2303  
314-997-6600 phone

BIM 360://WUSM NRBWUSM\_RB\_HPF.rvt  
11/1/2021 10:49:29 AM

Mark	Qty	Size	Description	Length	Strut Width	Rob 1	Rob 2	Insulation
01	1	3/4"	Victaulic No.647 TT Dielectric Transition Fitting	0'-3"				1"
02	1	3"	Chicago Area Sch 40 SA-53B CS ERW Pipe PE	19'-11 7/8"				1 1/2"
<del>03</del>	<del>1</del>	<del>3/4"</del>	<del>Genie Type K Hard Copper Pipe</del>	<del>0'-1 1/2"</del>				1"
<del>04</del>	<del>1</del>	<del>3/4"</del>	<del>Nibco Wrot 697-98 Dog Ell GxG</del>					1"
<del>05</del>	<del>1</del>	<del>3/4"</del>	<del>Nibco Wrot 693 Adaptor GxF</del>					1"
06	1	3"x3/4"	Anvil 3000# FS Thread-O-Let					1"

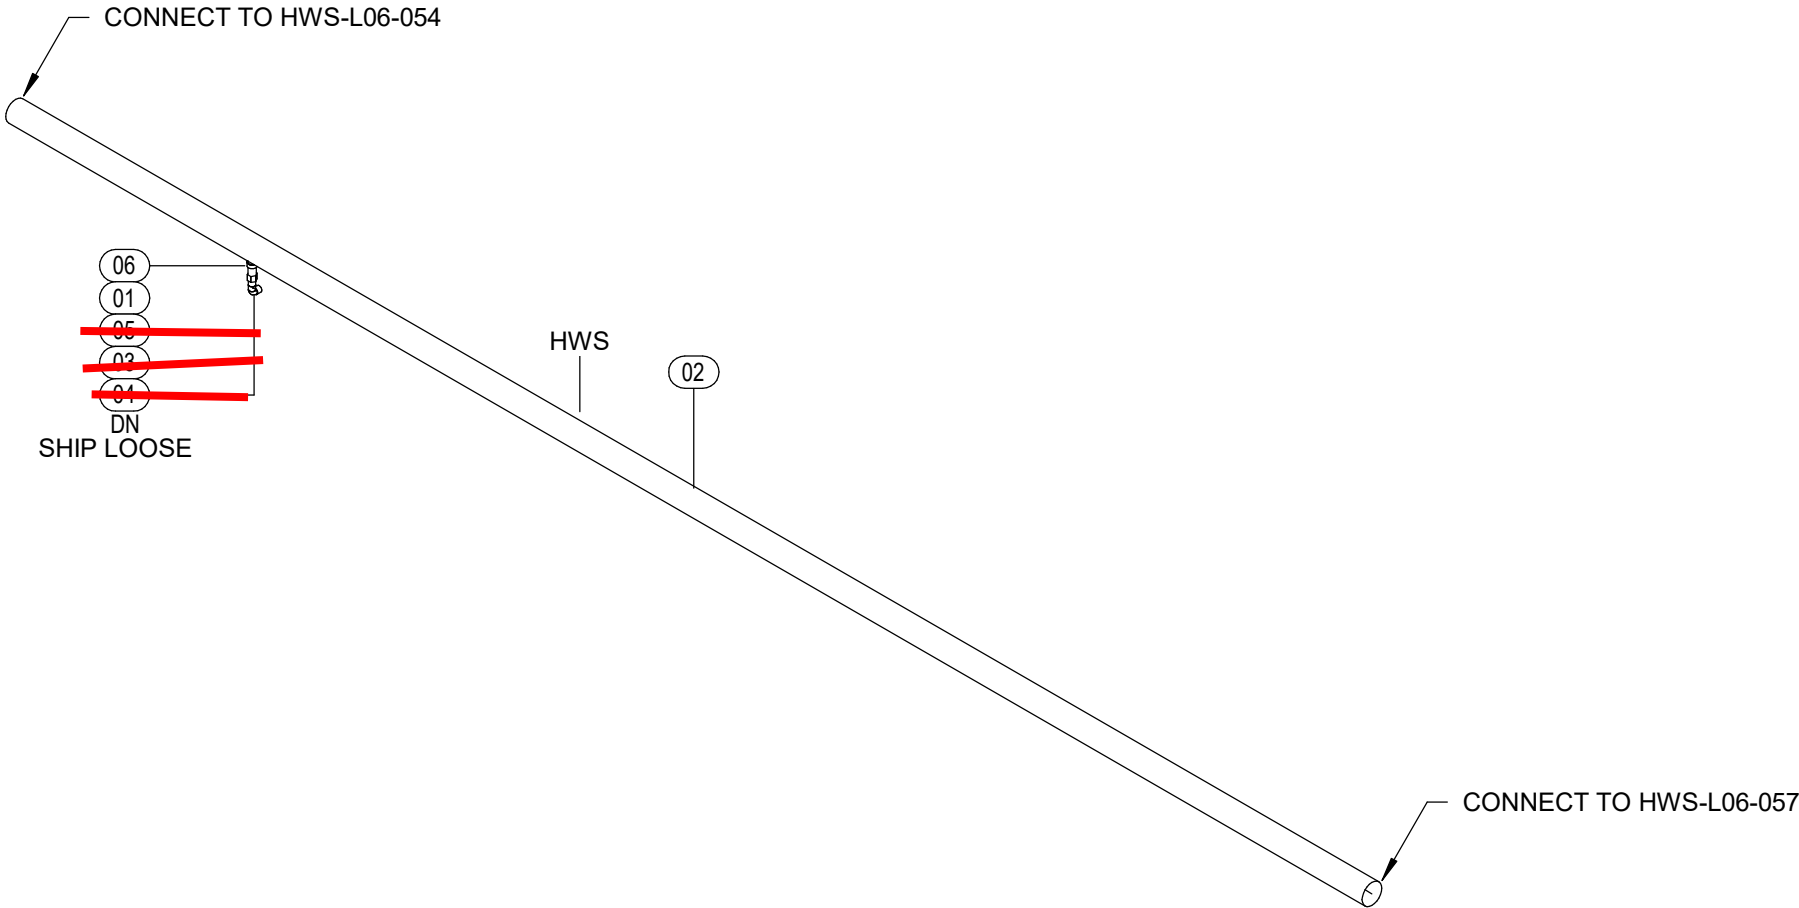


1 ISOMETRIC  
SCALE:

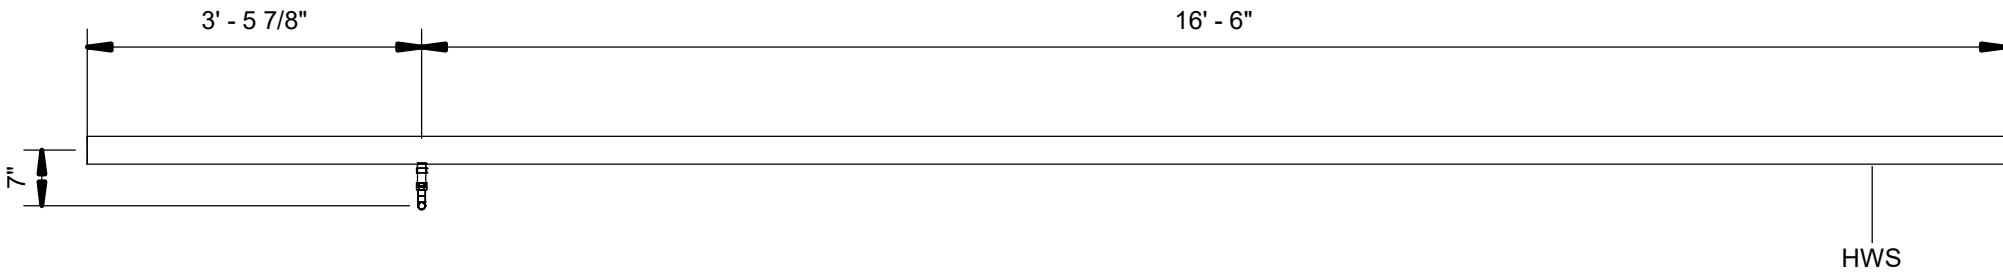

2 FRONT VIEW  
SCALE: 1/2" = 1'-0"

A1	A3	B1	B3
A2	A4	B2	B4

JOB:	WASH U NRB
TICKET:	HWS-L06-056
Drawn By: Author	
DATE: 10/28/21	DATE REQ:

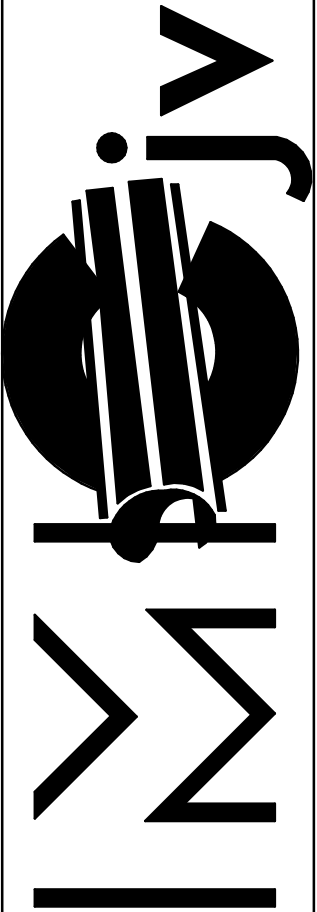

1233 N. Price Rd.  
St. Louis, Mo 63132-2303  
314-997-6600 phone