



BIM 360://WUSM NRBWUSM\_RB\_SPOOLING MASTER.rvt  
18-11-2021 16:49:40

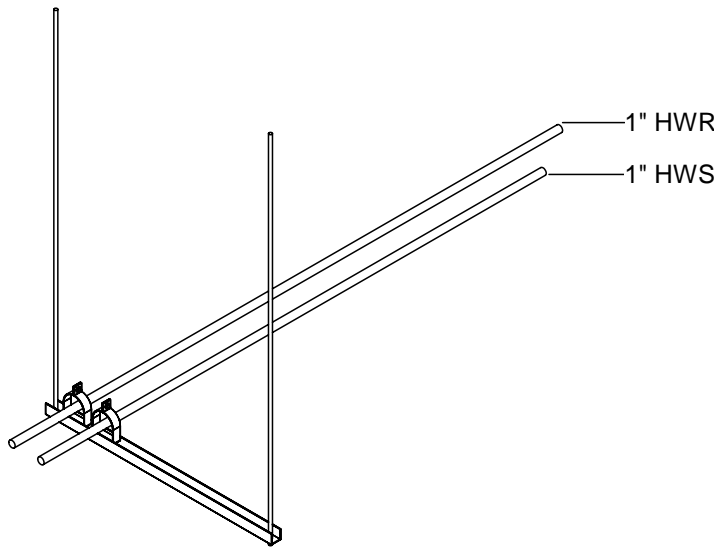


1 AS-L07-058 - ISOMETRIC  
AS-L07-058 SCALE:

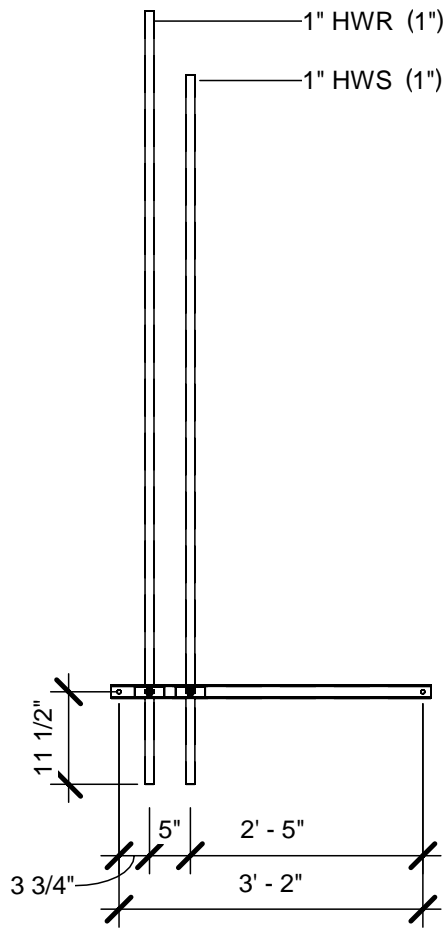

2 AS-L07-058  
AS-L07-058 SCALE: 1/2" = 1'-0"

A1	A3	B1	B3
A2	A4	B2	B4

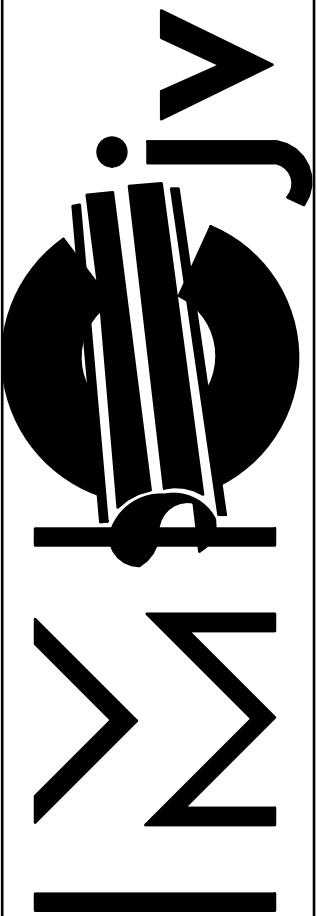


1233 N. Price Rd.  
St. Louis, Mo 63132-2303  
314-997-6600 phone

JOB: WASH U NRB  
TICKET: AS-L07-058  
Drawn By: Author  
DATE: 11/18/21  
DATE REQ:


BIM 360://WUSM NRB\\WUSM\_RB\_HP.rvt  
18-11-2021 17:31:47

Mark	Qty	Size	Description	Length	Strut Width	Rob 1	Rob 2	Insulation
01	1	1"	Cerro Type K Hard Copper Pipe	8'-0 3/4"				1"
02	1	1"	Cerro Type K Hard Copper Pipe	7'-4 3/4"				1"
03	2	<del>3"</del>	<del>B-Line B2000 ZN Schl 40 Pipe Clamp</del>		0"		0"	
04	1	36"	B-Line 1-5/8 GRN 12GA 2in Slotted Unistrut		3' - 4"	5' - 2 15/16"	5' - 2 15/16"	

03 2 3 1/8" B Line #2046

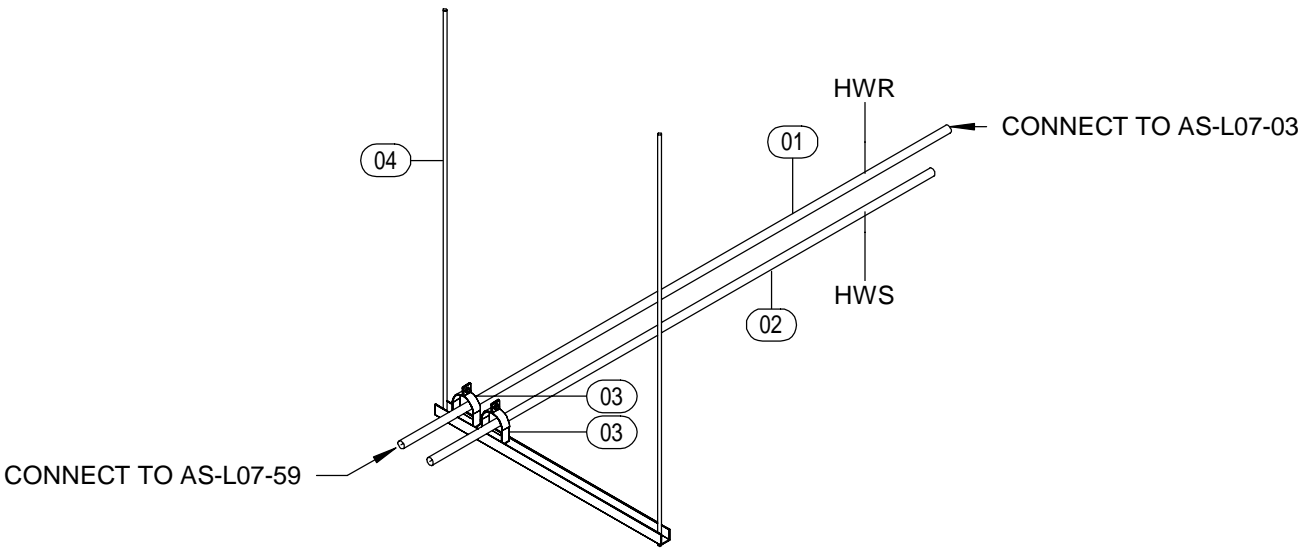

1 ISOMETRIC  
SCALE:

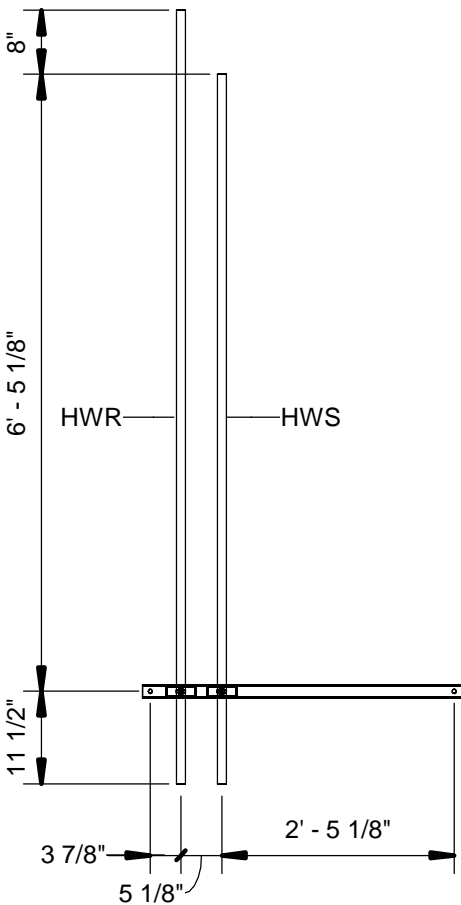

2 TOP VIEW  
SCALE: 1/2" = 1'-0"


A1	A3	B1	B3
A2	A4	B2	B4

JOB: WASH U NRB

TICKET: HP-L07-058

Drawn By: Author

DATE REQ: 11/18/21

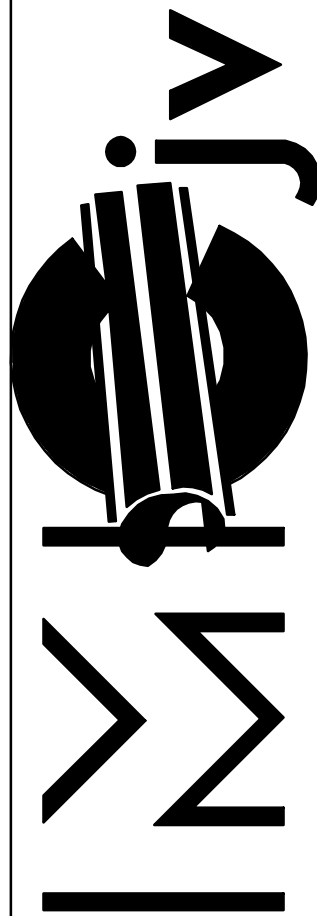

1233 N. Price Rd.  
St. Louis, Mo 63132-2303  
314-997-6600 phone