



BIM 360//WUSM NRBWUSM\_RB\_SPOOLING MASTER.rvt  
24-11-2021 17:20:43

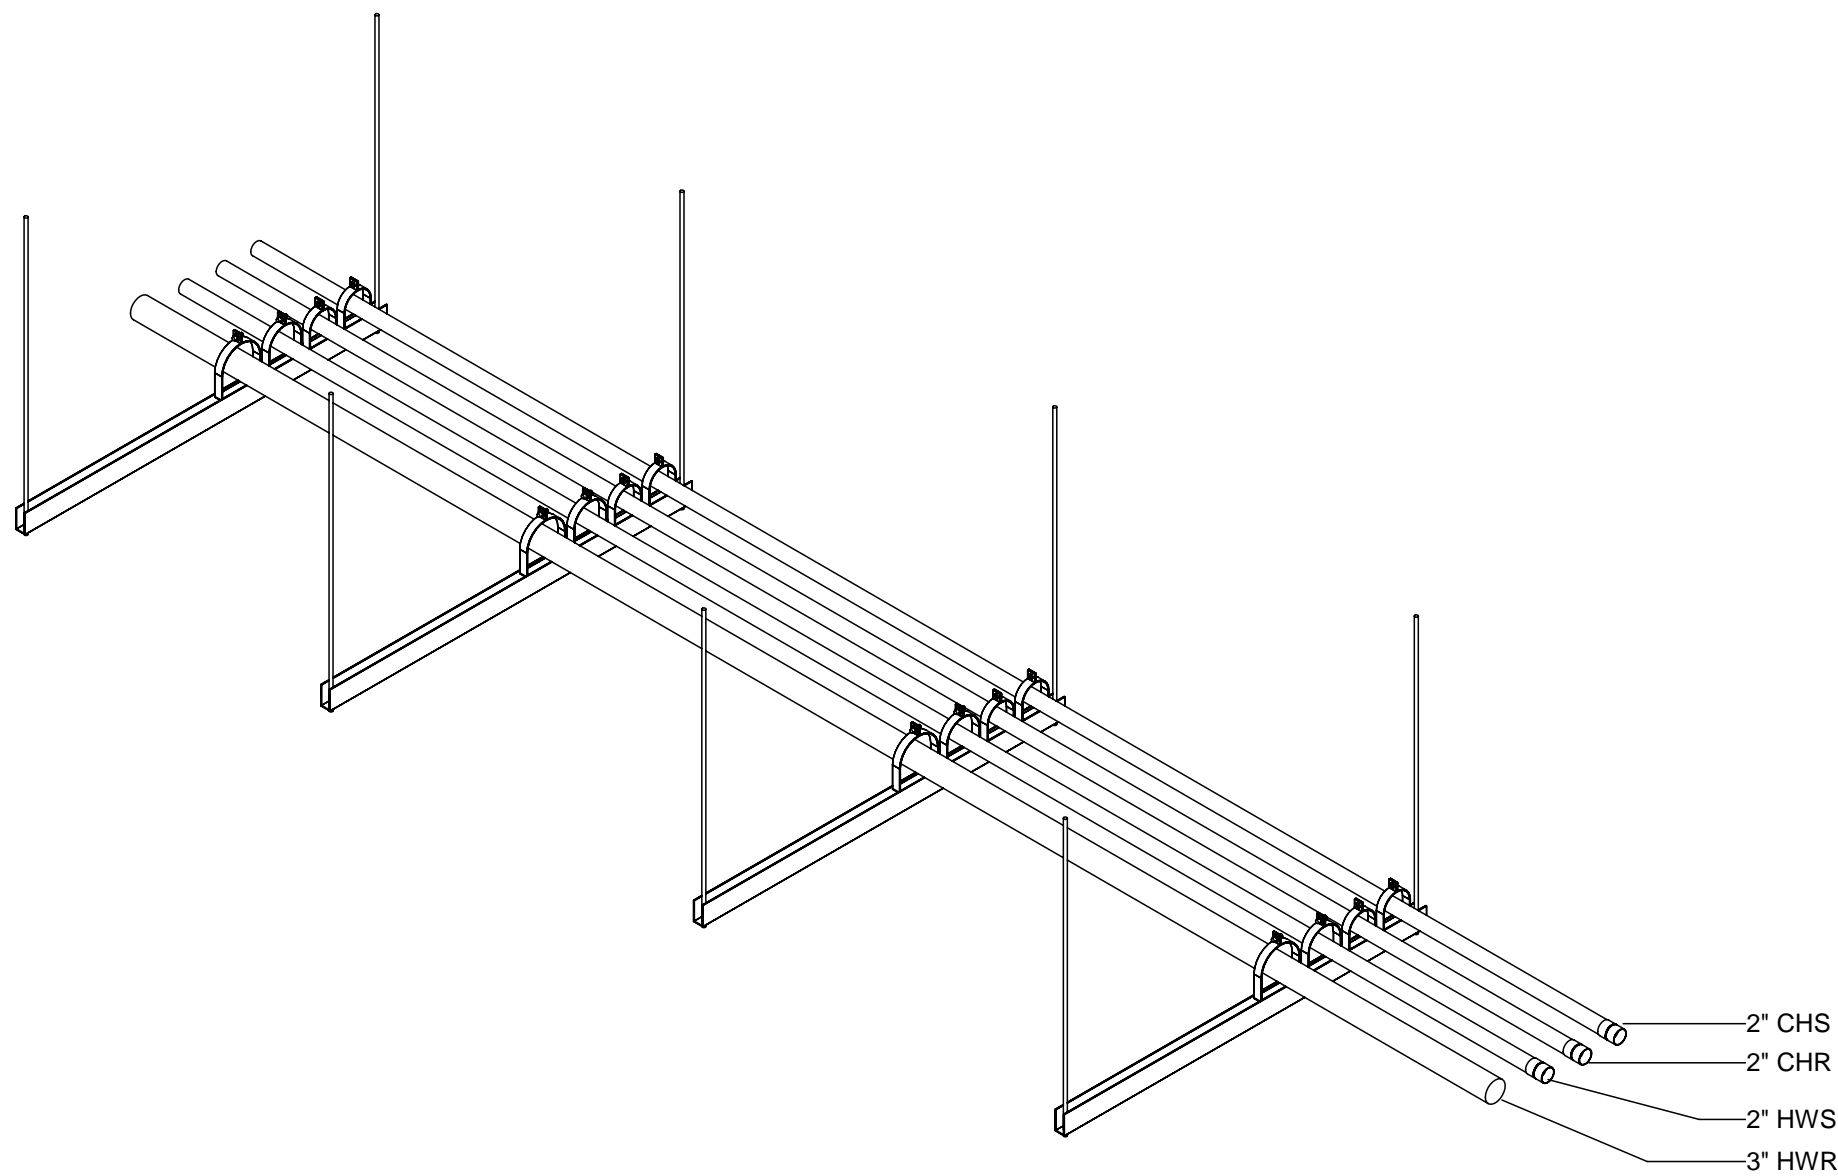


1 AS-L07-012 - ISOMETRIC  
AS-L07-012 SCALE:

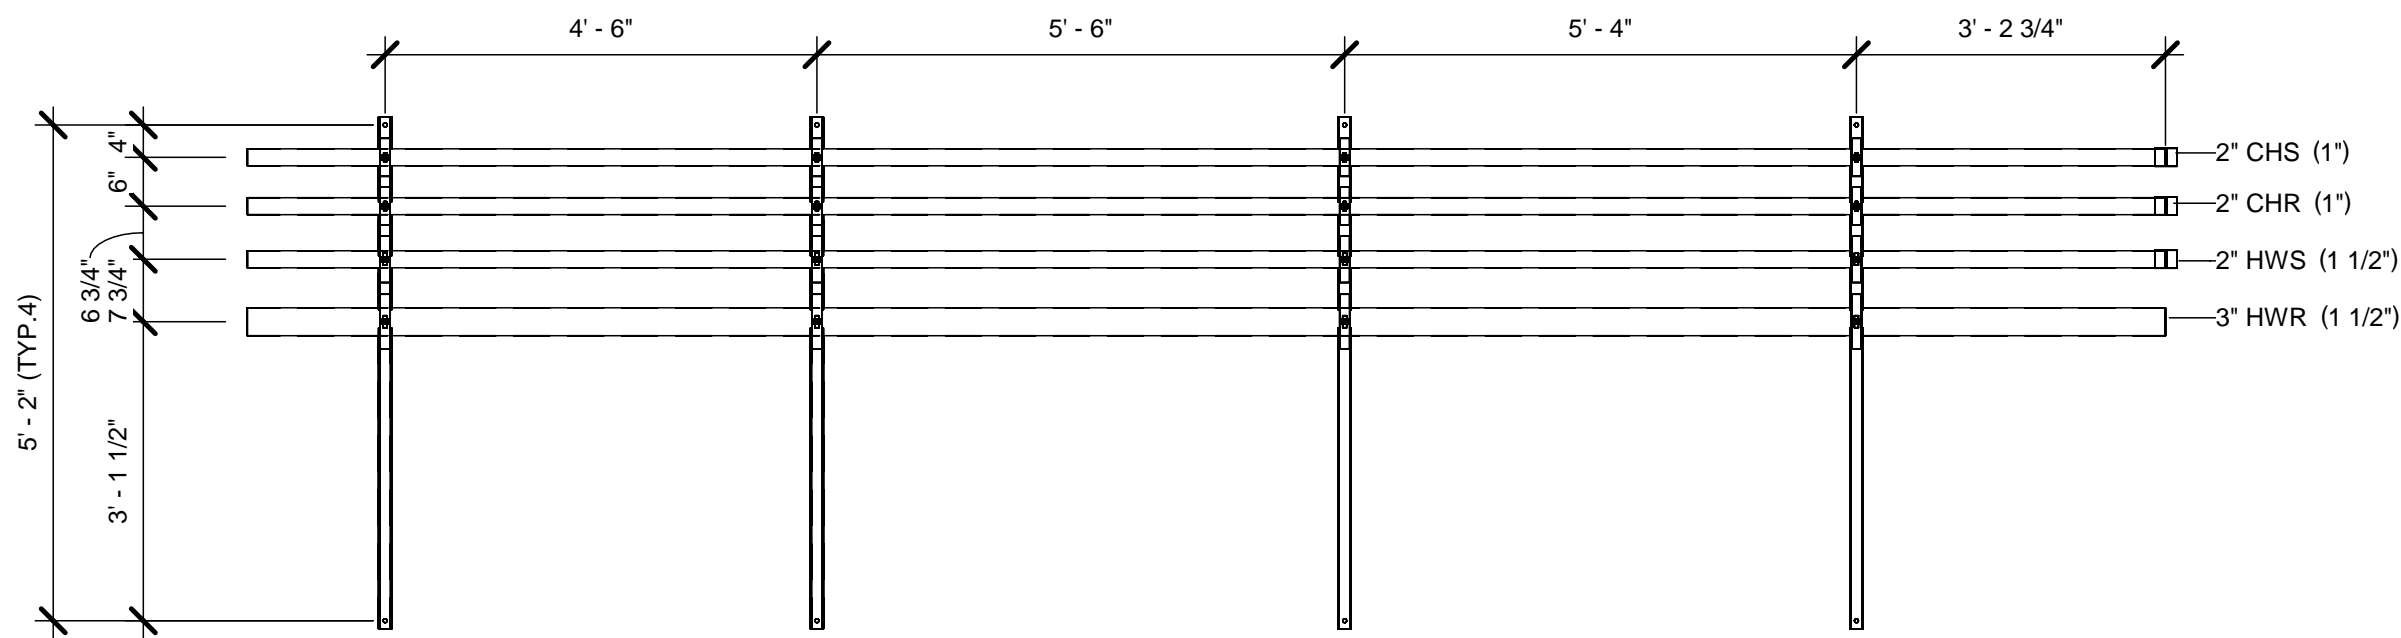

2 AS-L07-012  
AS-L07-012 SCALE: 1/2" = 1'-0"


A1	A3	B1	B3
A2	A4	B2	B4

JOB:	WASH U NRB
TICKET:	AS-L07-012
Drawn By: Author	
DATE: 11/24/21	DATE REQ:

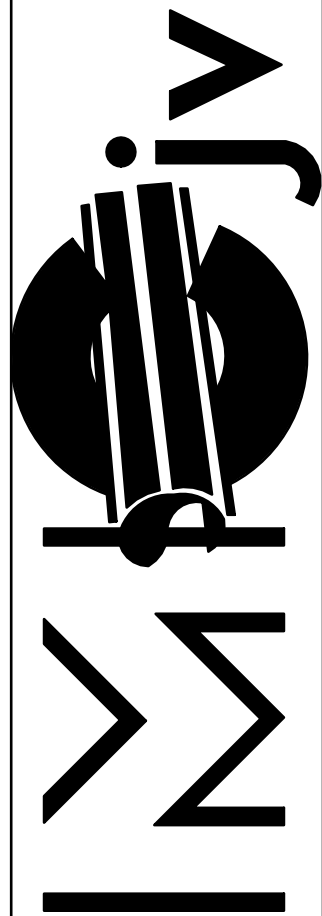


1233 N. Price Rd.  
St. Louis, Mo 63132-2303  
314-997-6600 phone

BIM 360/WUSM NRBWUSM\_RB\_HPE.rvt  
18-11-2021 17:36:40

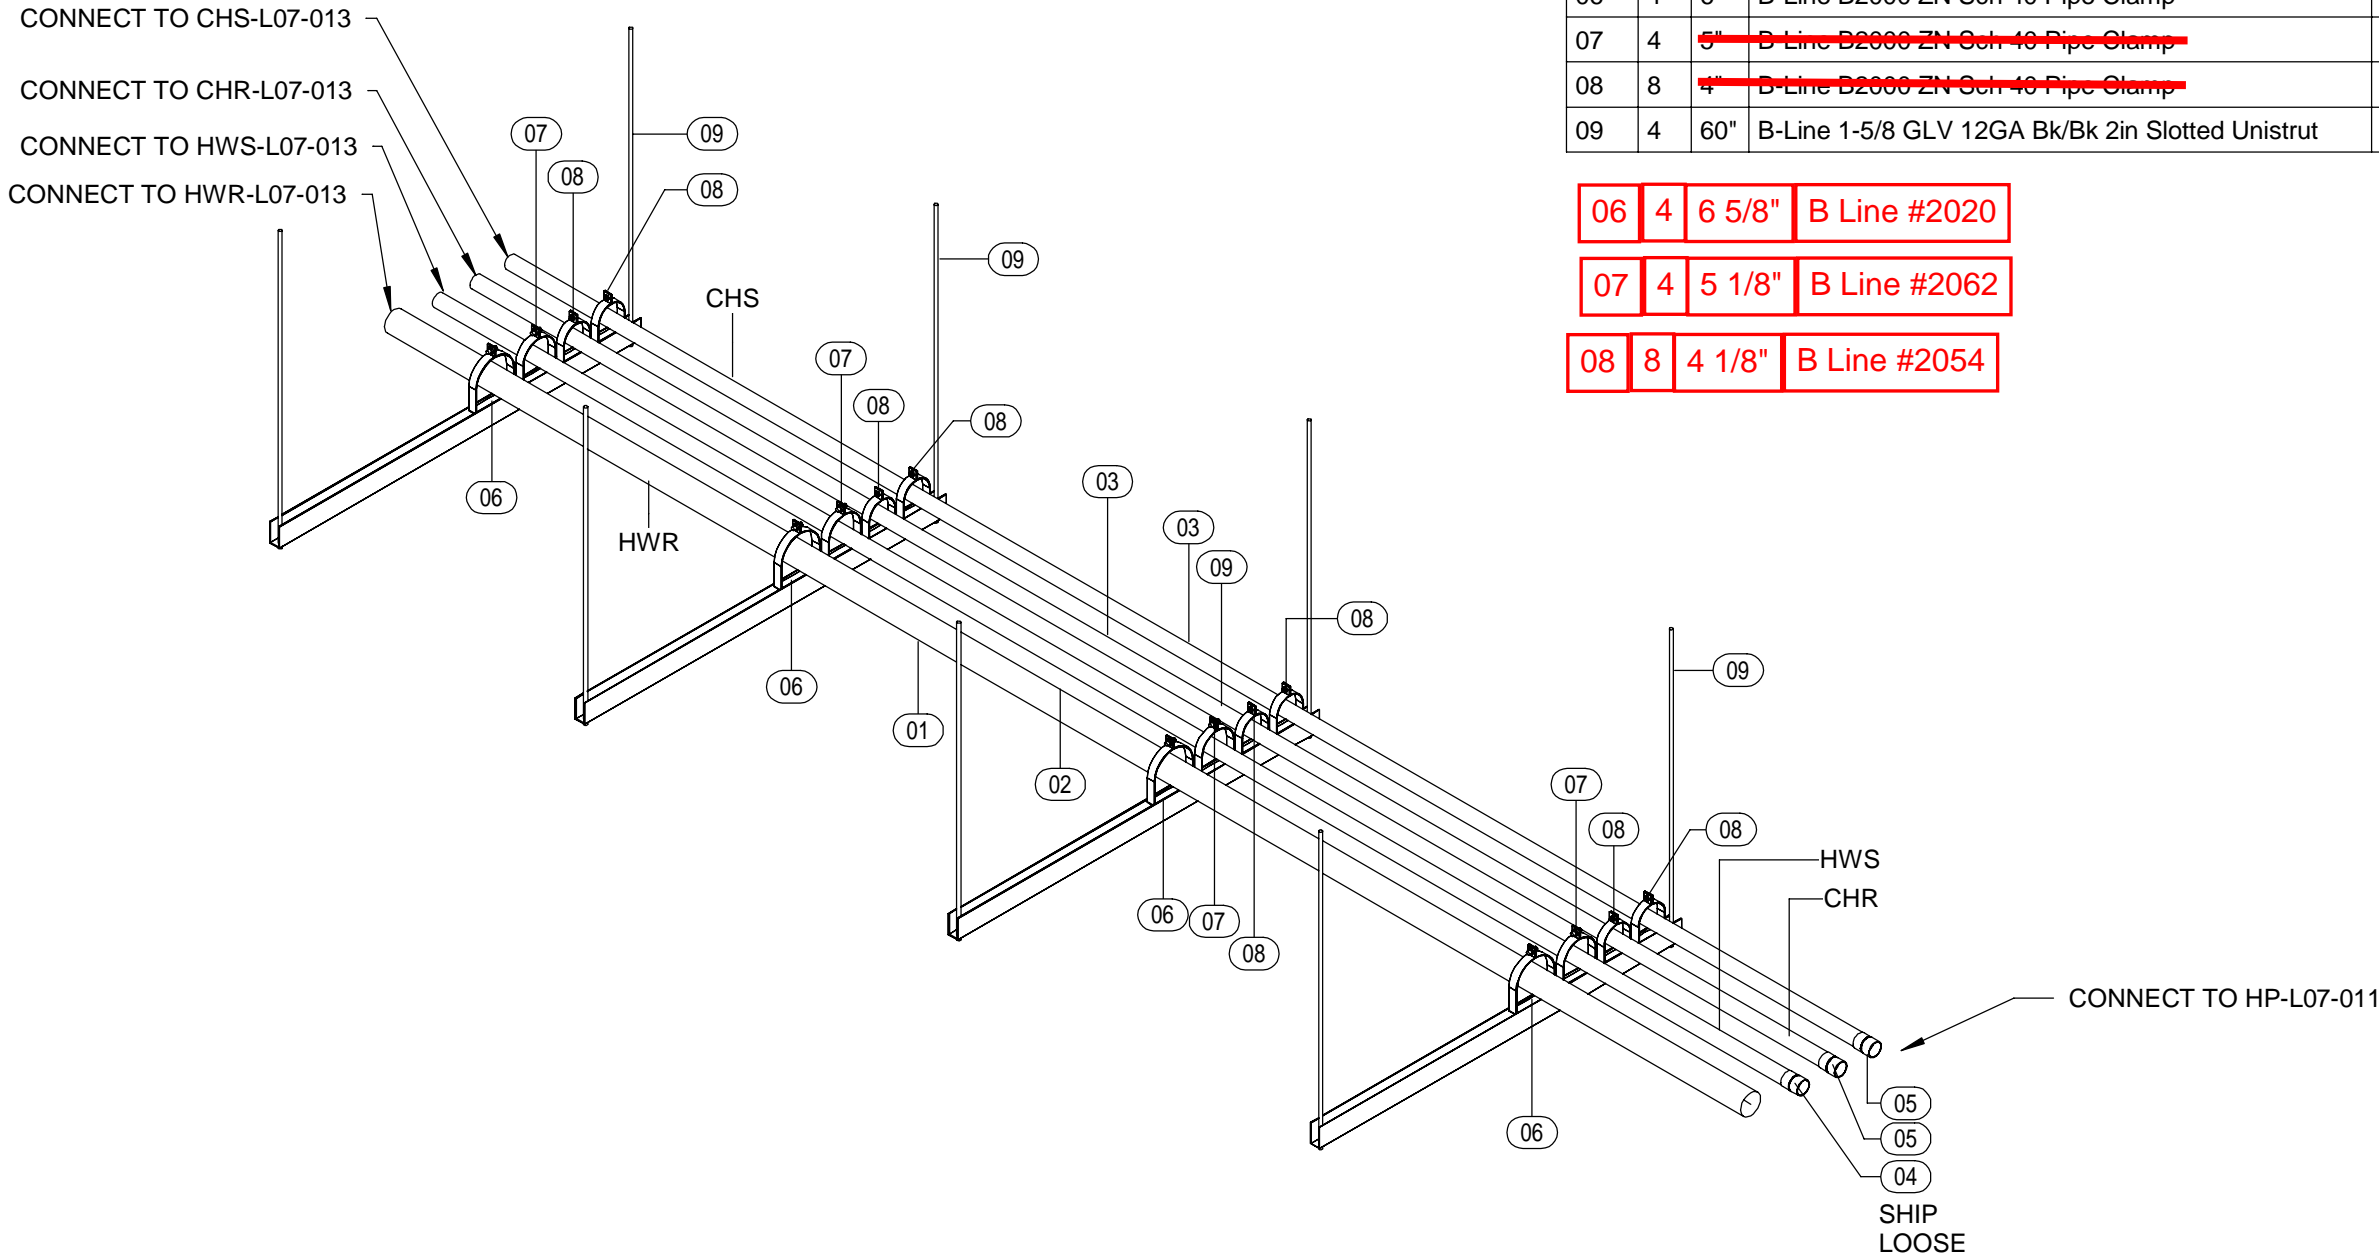

Mark	Qty	Size	Description	Length	Strut Width	Rob 1	Rob 2	Insulation
01	1	3"	Chicago Area Sch 40 SA-53B CS ERW Pipe PE	19'-11 7/8"				1 1/2"
02	1	2"	Cerro Type K Hard Copper Pipe	19'-11 7/8"				1 1/2"
03	2	2"	Cerro Type K Hard Copper Pipe	19'-11 7/8"				1"
04	1	2"	Nibco Wrot 600 Dimpled Stop Coupling CxC					1 1/2"
05	2	2"	Nibco Wrot 600 Dimpled Stop Coupling CxC					1"
06	4	<del>6"</del>	<del>B-Line D2000 ZN Sch 40 Pipe Clamp</del>		0"		0"	
07	4	<del>5"</del>	<del>B-Line D2000 ZN Sch 40 Pipe Clamp</del>		0"		0"	
08	8	<del>4"</del>	<del>B-Line D2000 ZN Sch 40 Pipe Clamp</del>		0"		0"	
09	4	60"	B-Line 1-5/8 GLV 12GA Bk/Bk 2in Slotted Unistrut		5' - 4"	4' - 0 5/8"	4' - 0 5/8"	

06	4	6 5/8"	B Line #2020
07	4	5 1/8"	B Line #2062
08	8	4 1/8"	B Line #2054

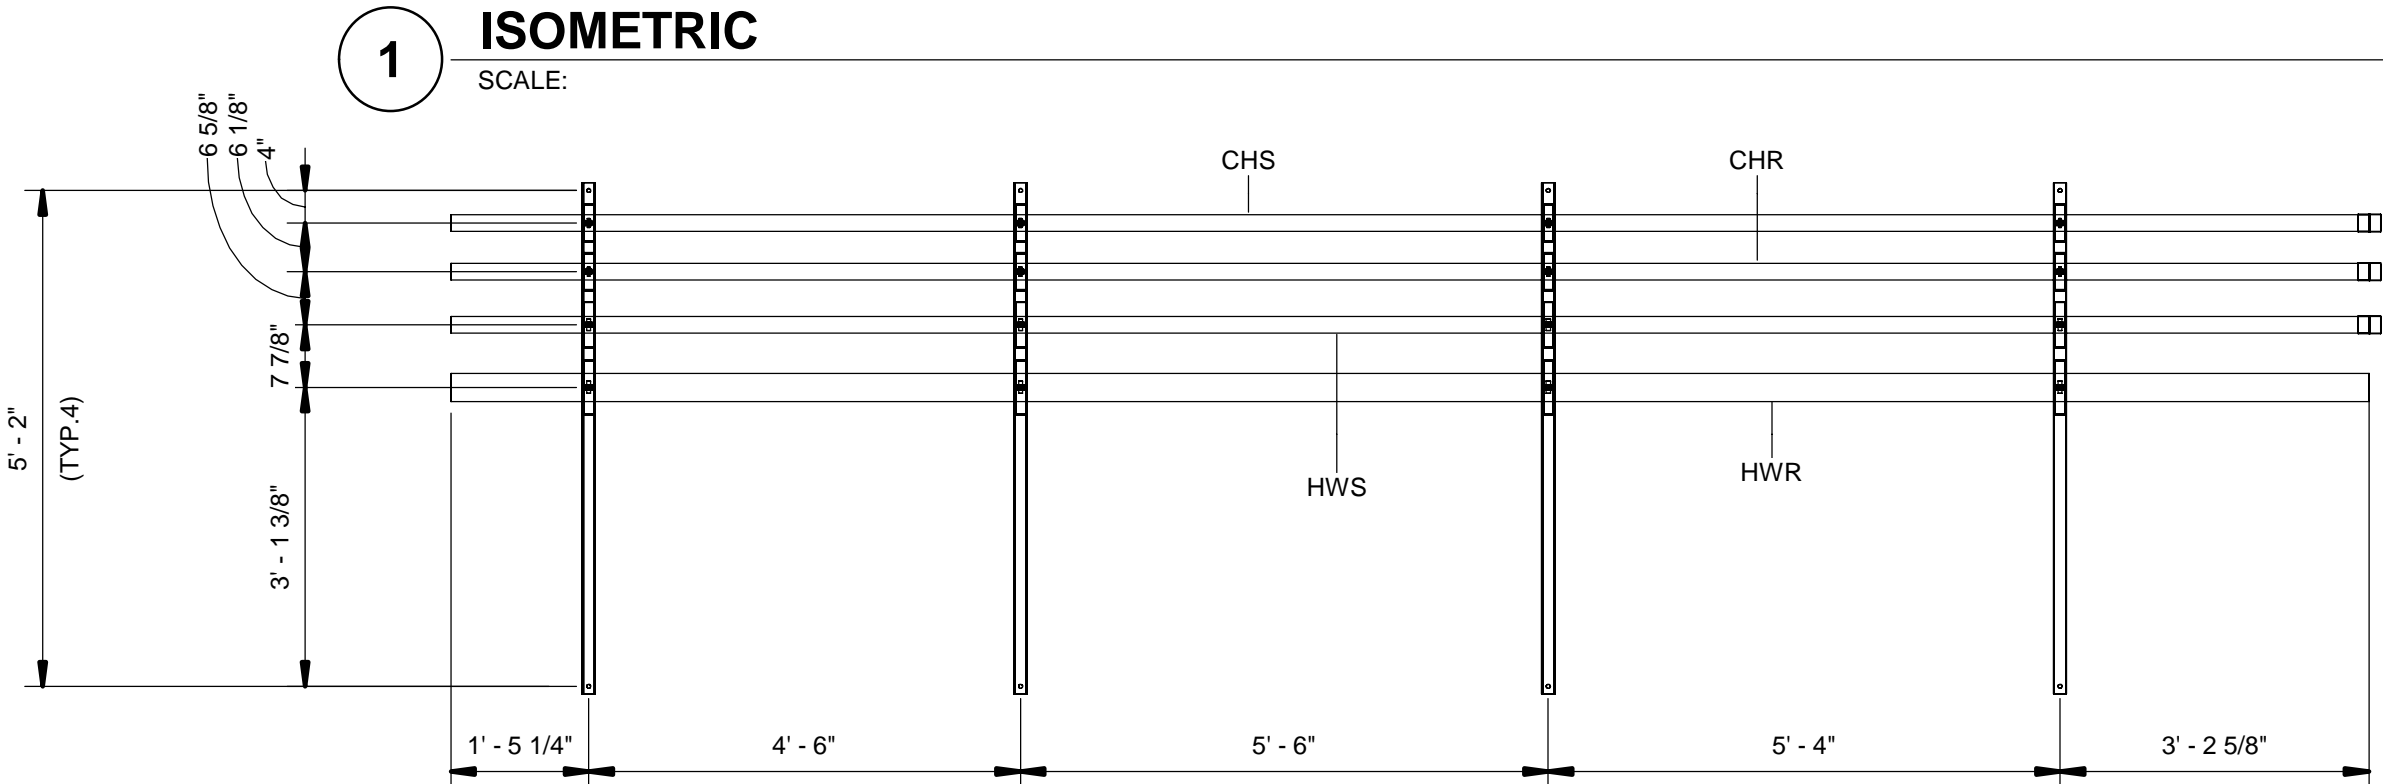


1 ISOMETRIC  
SCALE:

2 TOP VIEW  
SCALE: 1/2" = 1'-0"

A1	A3	B1	B3
A2	A4	B2	B4

JOB: WASH U NRB  
TICKET: HP-L07-012  
Drawn By: Author  
DATE: 11/17/21

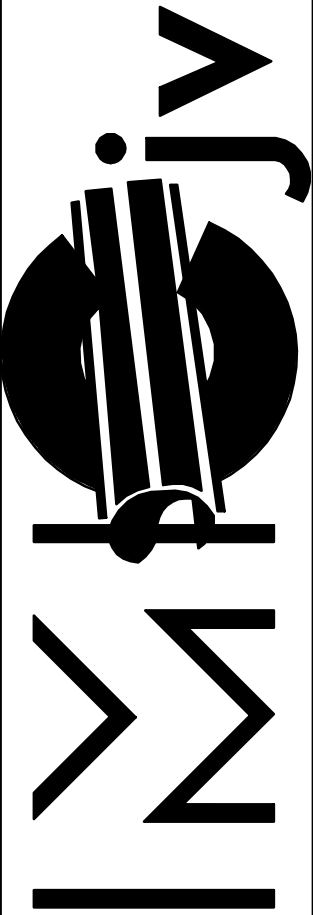

1233 N. Price Rd.  
St. Louis, Mo 63132-2303  
314-997-6600 phone